

MODIFICATION DU PARCELLAIRE CADASTRAL
D'APRES UN EXTRAIT DU PLAN CADASTRAL (DGFiP)

Commune : 069260
 Vernaison

Numéro d'ordre du document d'arpentage _____

Document vérifié et numéroté le

A
 Par

Section : AD
 Feuille(s) : 01
 Qualité du plan : P4
 Echelle d'origine : 1/1000
 Echelle d'édition : 1/1000
 Date de l'édition : 29/06/1998

CERTIFICATION
 (Art. 25 du décret n° 55 471 du 30 avril 1955)
 Le présent document d'arpentage, certifié par les propriétaires soussignés (3) a été établi (1) :

A- ~~Après les indications qu'ils ont fournies au bureau~~
 B- ~~En conformité d'un piquetage~~ : 11/09/2020
 C- ~~Après un plan d'arpentage ou de bornage, dont copie jointe dressé le _____ par M _____ géomètre à _____~~


Les propriétaires déclarent avoir pris connaissance des informations portées au dos de la chemise 6463

A LYON le 11/09/2020

Cachet du rédacteur du document :

Document dressé par
 Samuel MOINE
 à : LYON 3
 Date : 11/09/2020
 Signature :

(1) Rayer les mentions inutiles. La formule A n'est applicable que dans le cas d'une esquisse (plan rénové par voie de mise à jour), dans la formule B, les propriétaires peuvent avoir effectué eux-mêmes le piquetage.
 (2) Qualité de la personne agréée (géomètre expert, inspecteur, géomètre ou technicien retraité du cadastre, etc...)
 (3) Préciser les noms et qualités du signataire s'il est différent du propriétaire (mandataire, avocat représentant qualité de mandat expirant).

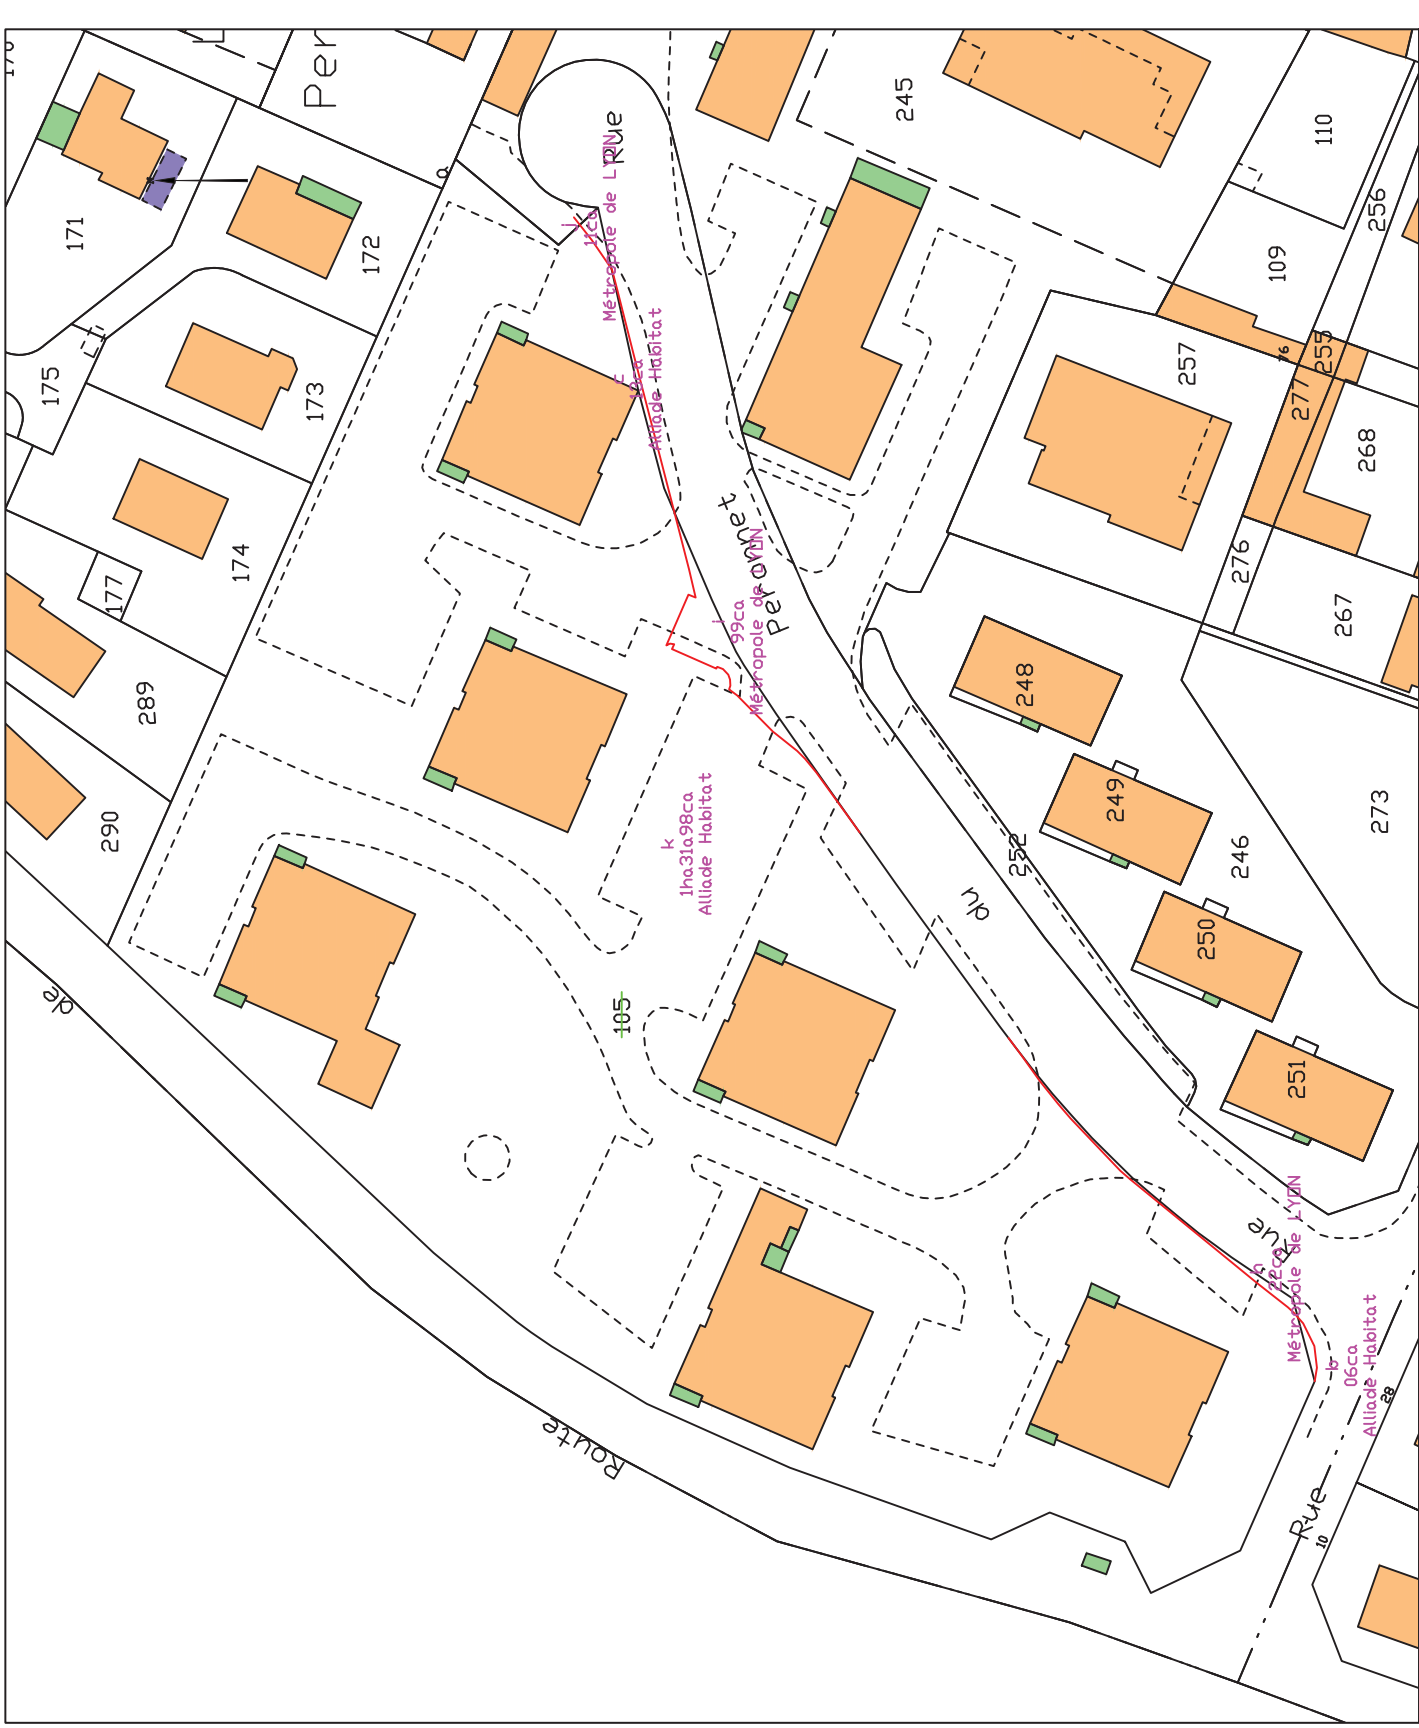



